
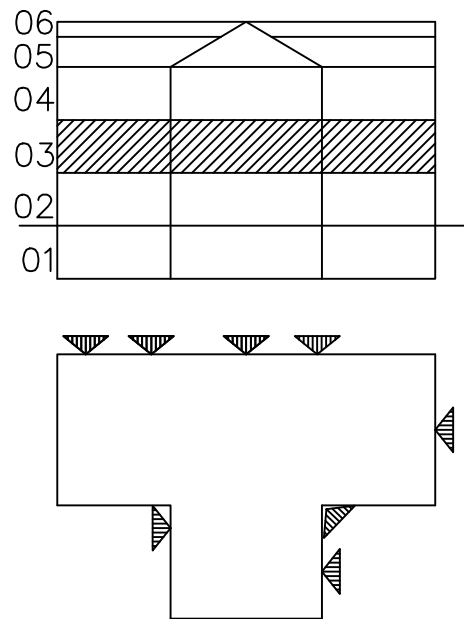
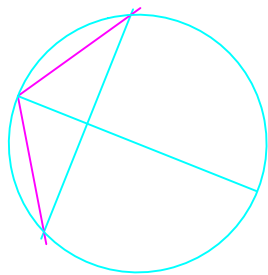
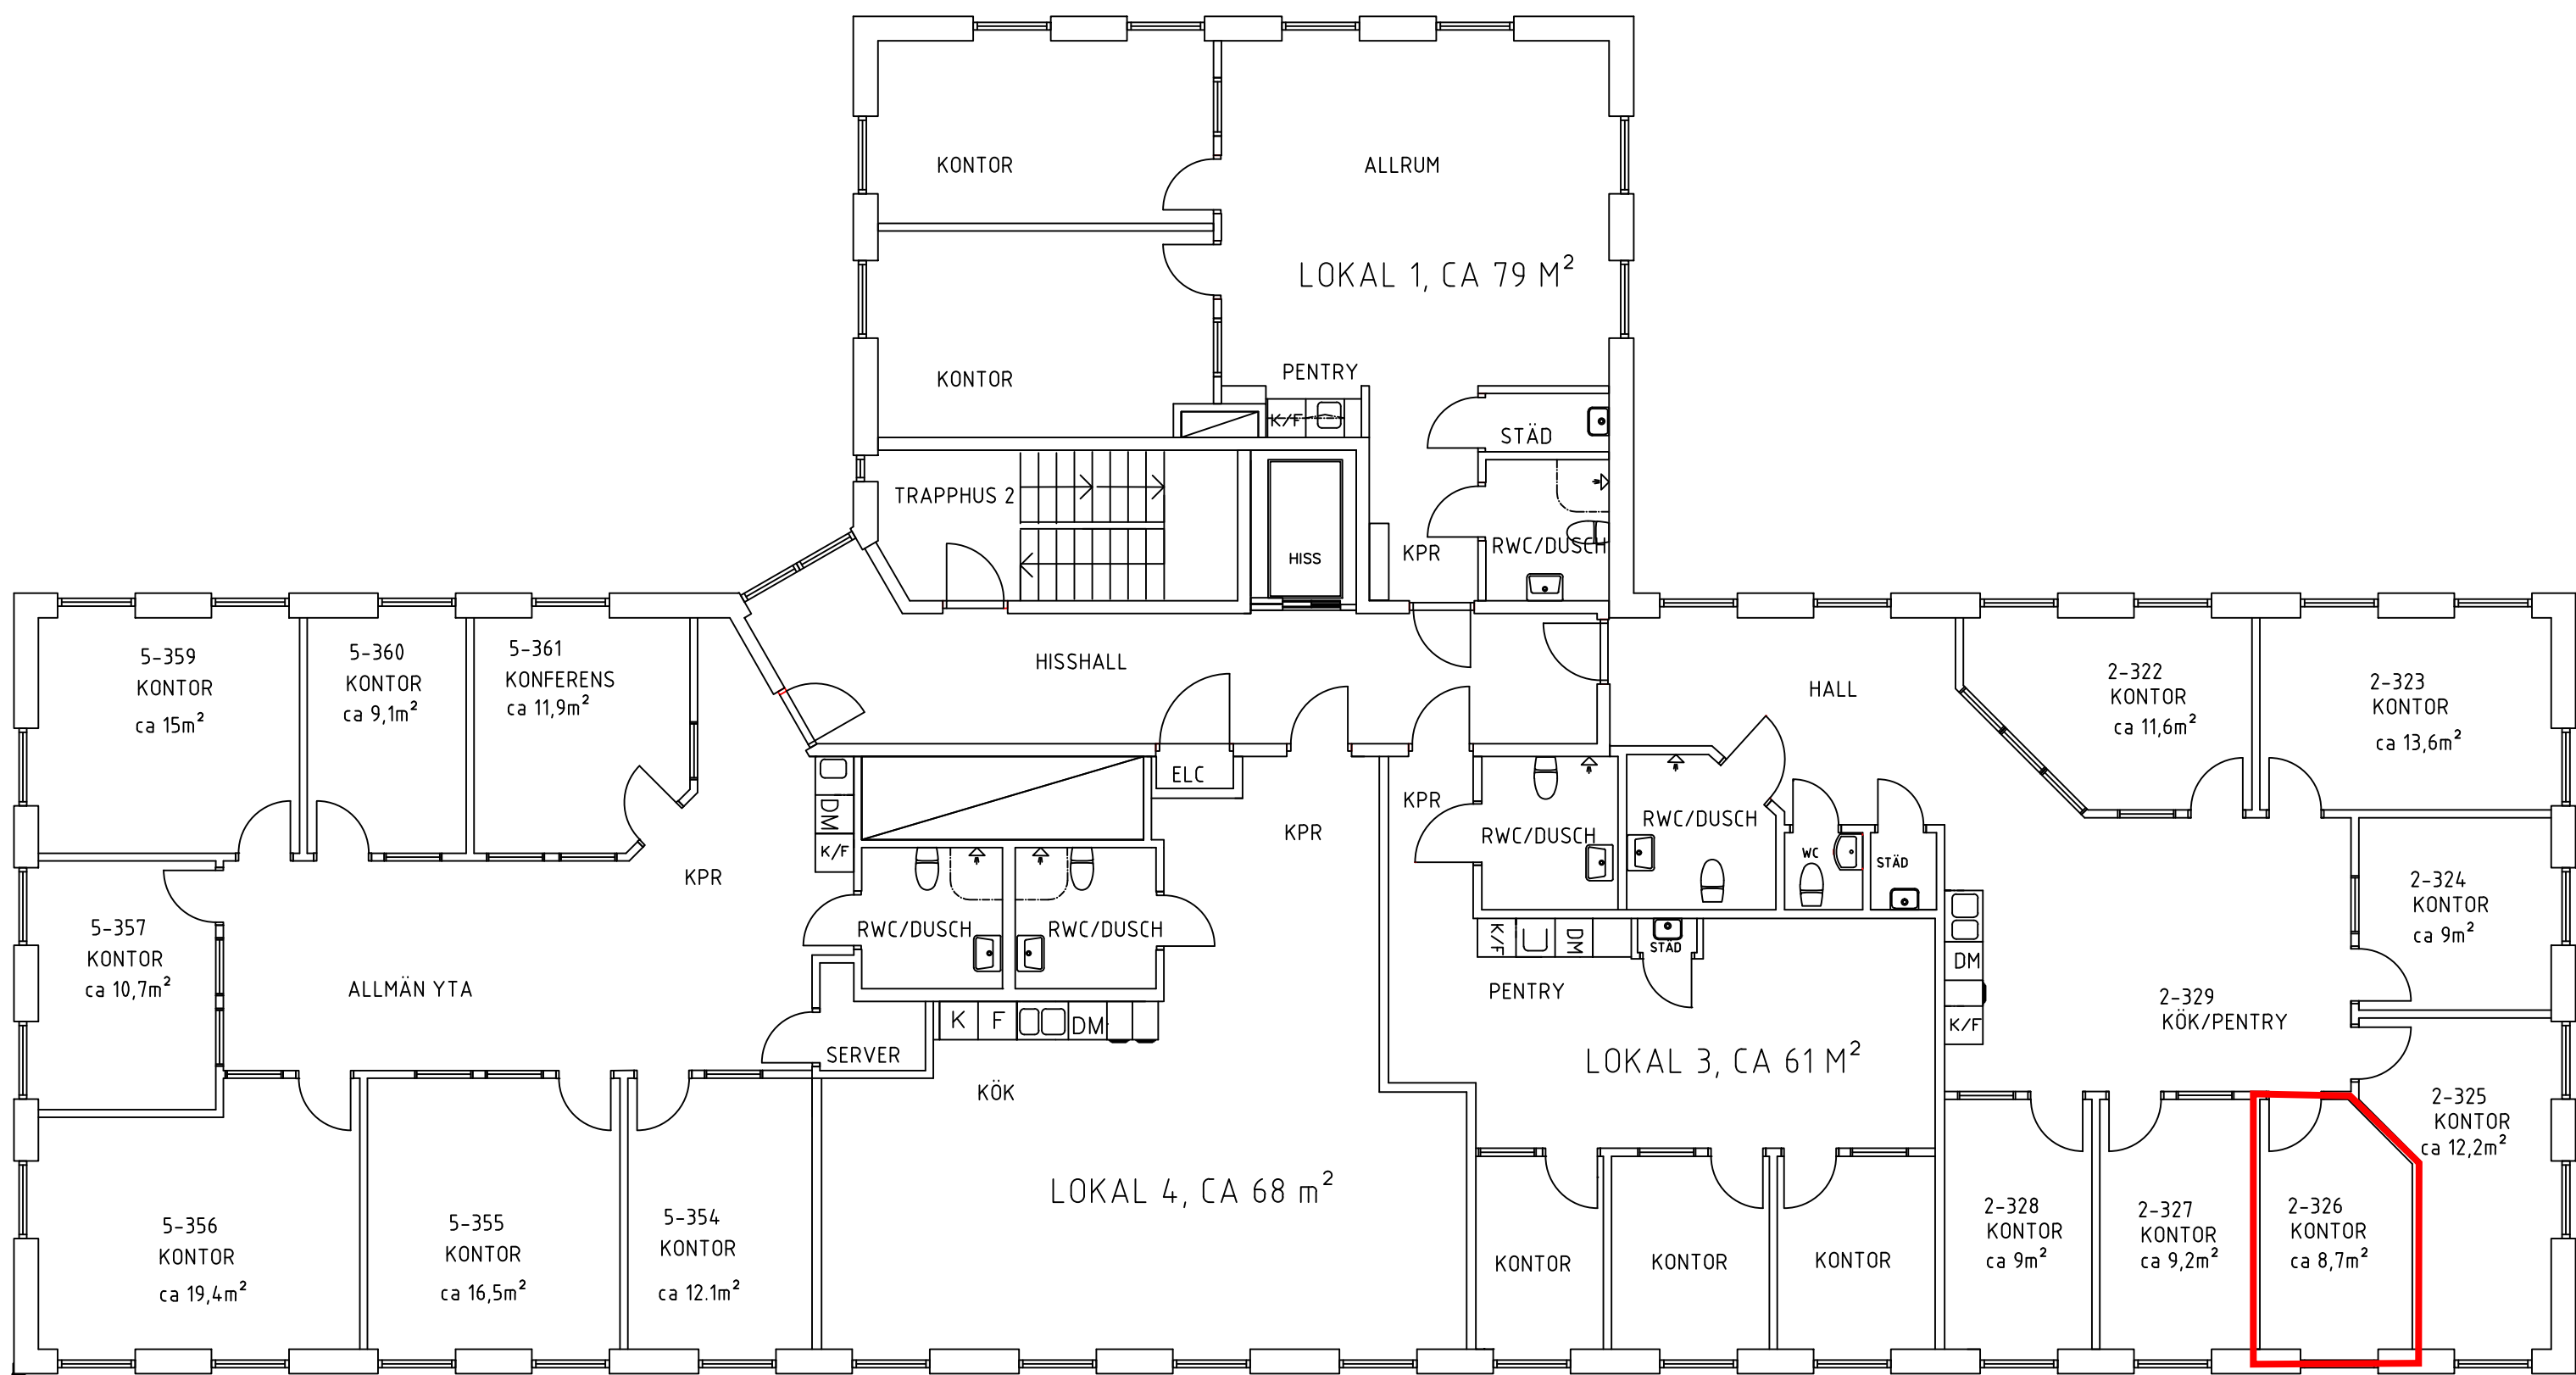


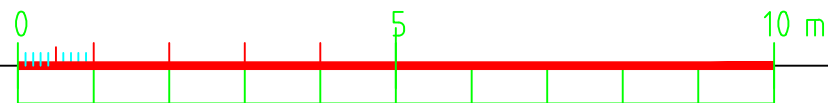

BET	ANT	ÄNDRINGEN AVSER	DATUM	SIGN
RELATIONSHANDLING				
 FÖRVALTNING				
SÄRSTA 62:1 KNIVSTA				
BH	Miab Förvaltning	018-65 67 85	018-65 67 88	
A	Kilgren Arkitektkontor AB	018-10 44 30	018-69 58 11	
K	Björking AB	018-65 11 00	018-14 56 05	
VS	VKAB	018-10 04 80	018-10 04 11	
V	AC Installation AB	018-29 23 20	018-29 23 22	
E	Hageruds Elteknik AB	018-780 56 00	018-780 56 49	
UPPGÖRANR	RITAD/KONSTR AV	HANDJUGARE		
7460	Dan	Kilgren		
DATUM	ANSVARIG			
2009-01-01	GK			
Forsbyvägen 1				
Plan 03				
SKALA	NUMMER		BET	
A1=1:100	A-40.1-0003000		C	
A3=1:200				