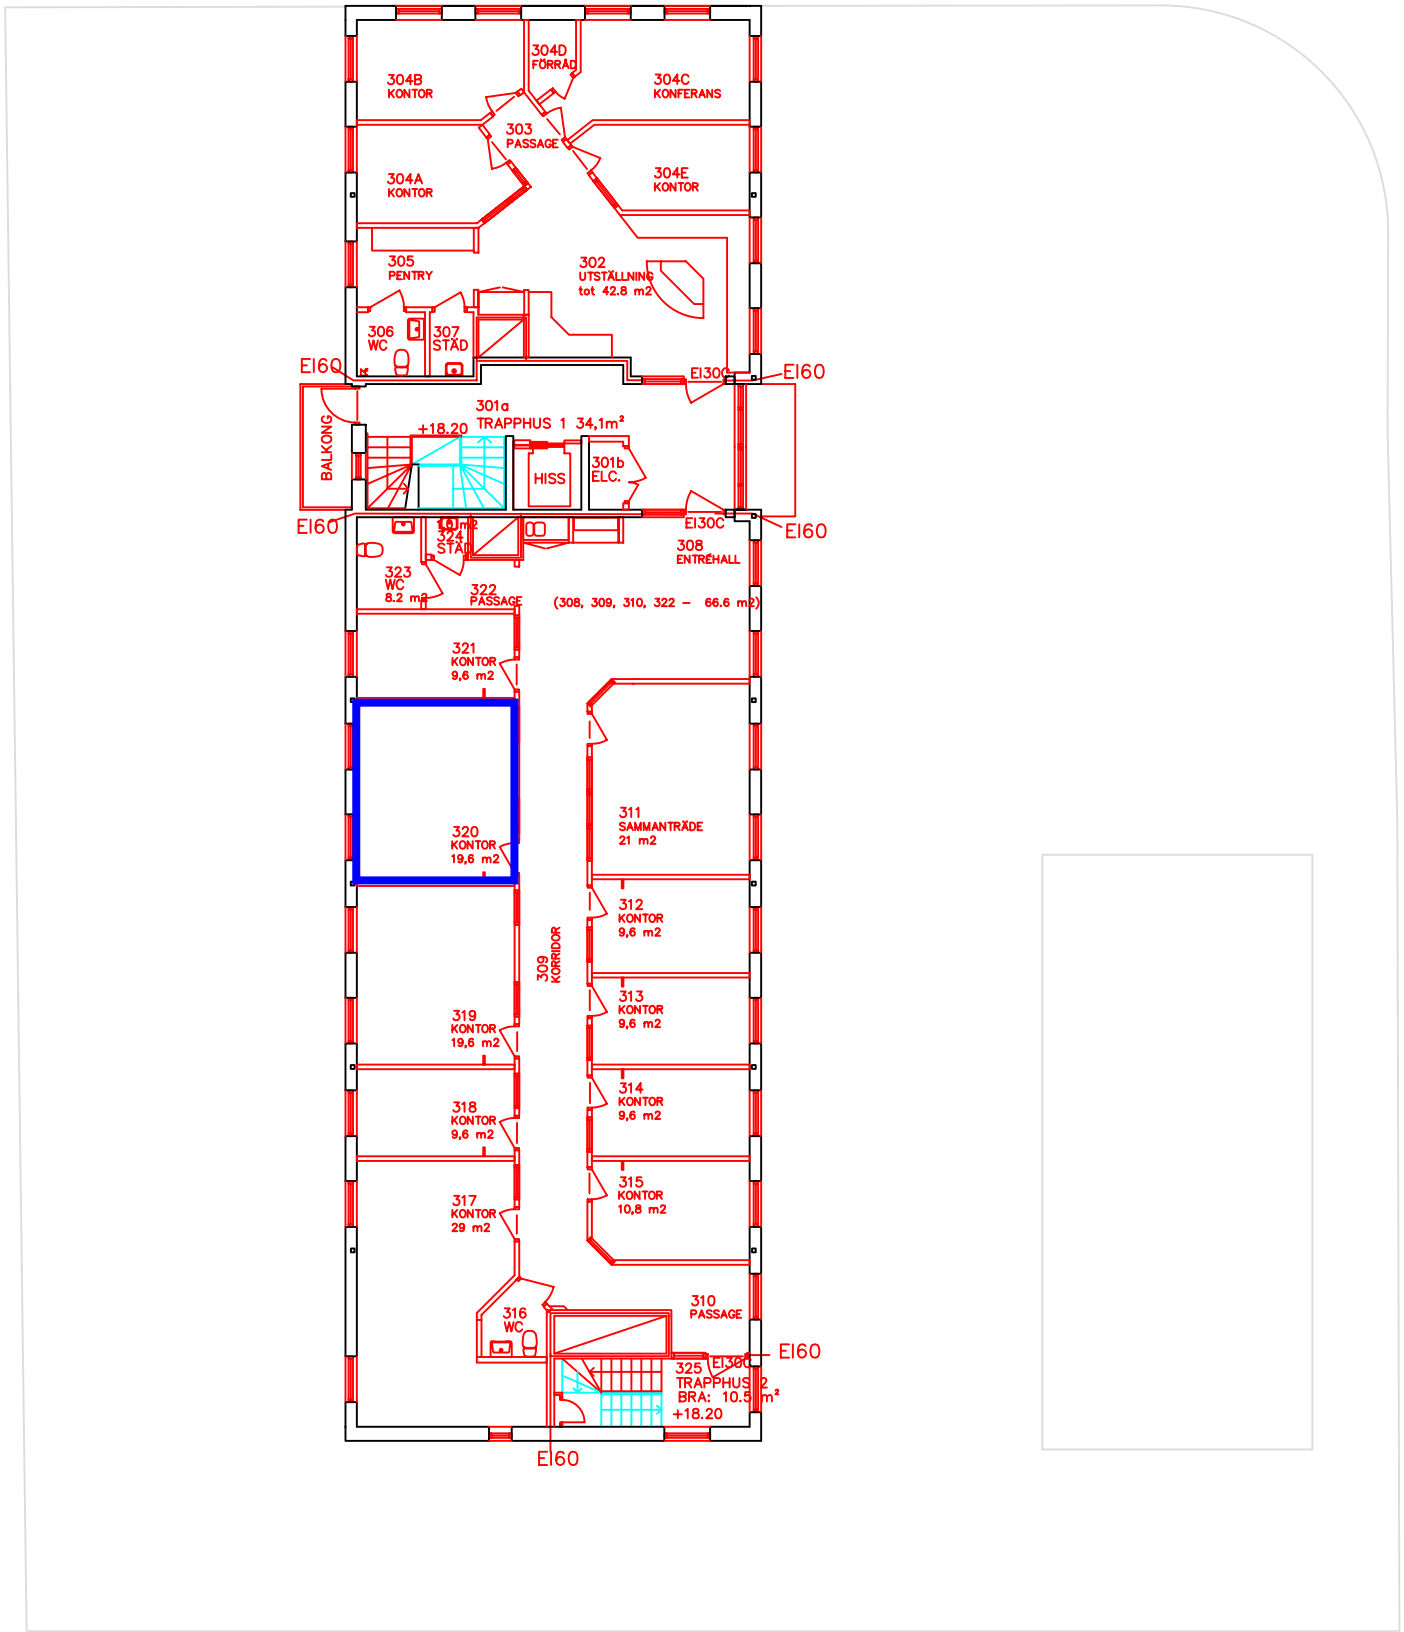

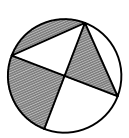

BET	ANT	ÄNDRINGEN AVSER	SIGN	DATUM
–	–	–	–	–

RELATIONSHANDLING

MIAB FÖRVALNING AB

KV. SÄRSTA 3:43 KNIVSTA C.

TOTALENTREPRENÖR ÅC BYGG AB

A	KILGREN ARKITEKTKONTOR AB	Tel 018–10 44 30 Fax 018–69 56 11
K	BJERKING AB	Tel 018–65 11 00 Fax 018–71 04 85
RE	VKAB	Tel 018–10 04 80 Fax 018–10 04 11
VE	ÅC INSTALLATION AB / LLT	Tel 018–29 23 20 Fax 018–29 23 22
EE	BJERKING AB	Tel 018–65 11 00 Fax 018–14 56 05

UPPDRAG NR	RITAD/KONSTR AV	HANDLÄGGARE
7084	LK	KILGREN
DATUM	ANSVARIG	
060127	GK	

MIAB FÖRVALTNING
NYBYGGNATION FÖR
HANDEL OCH KONTOR

PLAN 3

SKALA	NUMMER	BET
A1 – 1:100 A3 – 1:200	A30–01–301	—